

Ing. Martin Haueisen

Od: Čverha <cverha@chetes.cz>
Odesláno: 20. února 2017 13:05
Komu: info@mhprojekt.cz; martin.haueisen@gmail.com
Předmět: Vyjádření k sítím ve správě CHETES, s.r.o.
Přílohy: Dukelská 20.2.17.pdf; CHETES podmínky pro provádění činností (002).doc

Akce: **Velkoplošná oprava povrchu MK Dukelská, Cheb.**

A./ Veřejné osvětlení, kabelové vedení a zařízení VO uložené v zemi se nachází v Z.Ú.

Práce v blízkosti zařízení VO budou prováděny dle přílohy.

Vytyčení sítí bude objednáno, kontakt CHETES, s.r.o. Ing. J. Čverha tel. 734256605.

B./ Dešťová kanalizace, kanalizace ve správě společnosti CHETES, s.r.o. se nenachází v ZÚ.

C./ Světelná signalizace, kabelové vedení a zařízení SSZ se nachází v Z.Ú.

Práce v blízkosti zařízení SSZ budou prováděny dle přílohy.

V obrusné vrstvě komunikace se nachází indukční smyčky, které budou nově položeny.

Vytyčení sítí bude objednáno, kontakt CHETES, s.r.o. Ing. J. Čverha tel. 734256605.

Projektovou dokumentaci žádáme dodat k vyjádření.

S pozdravem ing. Jozef Čverha

CHETES, s.r.o.
Pelhřimovská 1
350 02 Cheb
tel. 734256605

Podmínky pro provádění činností v ochranných pásmech podzemních vedení.

Ochranné pásmo podzemních vedení CHETES, s.r.o. do 22 kV a vedení řídicí, měřicí a zabezpečovací techniky je stanoveno na 1m po obou stranách krajního kabelu kabelové trasy.

V ochranném pásmu podzemního vedení je zakázáno:


- a.) zřizovat bez souhlasu vlastníka těchto zařízení stavby, konstrukce a jiná podobná zařízení či uskláňovat hořlavé a výbušné látky,
- b.) provádět bez souhlasu vlastníka zemní práce,
- c.) provádět činnosti, které by mohly ohrozit spolehlivost a bezpečnost provozu těchto zařízení nebo ohrozit život, zdraví či majetek osob,
- d.) provádět činnosti, které by znemožňovaly nebo podstatně znesnadňovaly přístup k těmto zařízením,
- e.) vysazovat trvalé porosty a přejíždět vedení těžkými mechanizmy,

Pokud stavba nebo stavební činnost zasahuje do ochranného pásma podzemního vedení, je třeba požádat o písemný souhlas provozovatele tohoto zařízení.

V ochranných pásmech podzemních vedení je nutné dále dodržovat následující podmínky:

- 1.) Dodavatel prací musí před zahájením prací zajistit vytýčení podzemního zařízení a prokazatelně seznámit pracovníky, kterých se to týká, s polohou a případnými odchylkami od výkresové dokumentace.
- 2.) Výkopové práce do vzdálenosti 1 metr od osy krajního kabelu musí být prováděny ručně.
- 3.) Zemní práce musí být prováděny v souladu s ČSN 73 6133 a při zemních pracích musí být dodrženo Nařízení vlády č. 591/2006Sb., o bližších minimálních požadavcích na BOZP na staveništích.
- 4.) Místa křížení a souběhy ostatních zařízení se zařízením CHETES, s.r.o. musí být vyprojektovány a provedeny dle ČSN EN 50423-1, ČSN 33 2000-5-52, PNE 34 1050, ČSN 73 6005, ČSN EN 50341-1,2, ČSN EN 50341-3.
- 5.) Dodavatel prací zahájení oznámí minimálně 3 pracovní dny předem na tel. číslo 734 256 605, nebo e-mailem chetes@chetes.cz.
- 6.) Je zakázáno manipulovat s obnaženými kabely pod napětím, odkryté kabely musí být řádně zajištěny proti poškození a označeny výstražnou tabulkou, při přejíždění odkryté kabelové trasy stavebními mechanizmy bude po dohodě s CHETES, s.r.o. zajištěna jejich vhodná ochrana.
- 7.) Před záhozem výkopu v blízkosti kabelové trasy bude CHETES, s.r.o. vyzván ke kontrole uložení. Pokud toto nebude provedeno CHETES, s.r.o. si vyhrazuje znovu odkrytí výkopu ke kontrole. Při záhozu bude zemina řádně hutněna a kabely budou mít obnovené pískové lože, krytí a ochranu proti mechanickému poškození dle původního provedení.
- 8.) Každé poškození zařízení CHETES, s.r.o. musí být okamžitě nahlášeno na tel. 734 256 605, nebo e-mailem chetes@chetes.cz.
- 9.) Po dokončení stavby v blízkosti zařízení CHETES, s.r.o., nesouhlasí CHETES, s.r.o. s vyhlášením nových ochranných pásem přiložených zařízení stavbou v případě opravy a rekonstrukce vlastního zařízení, vzhledem na to, že bylo nové zařízení vloženo do původního ochranného pásma.


VELKOPOŠŇAVÁ OPRAVA POUČHU MK DUKELSKÁ, CHET.

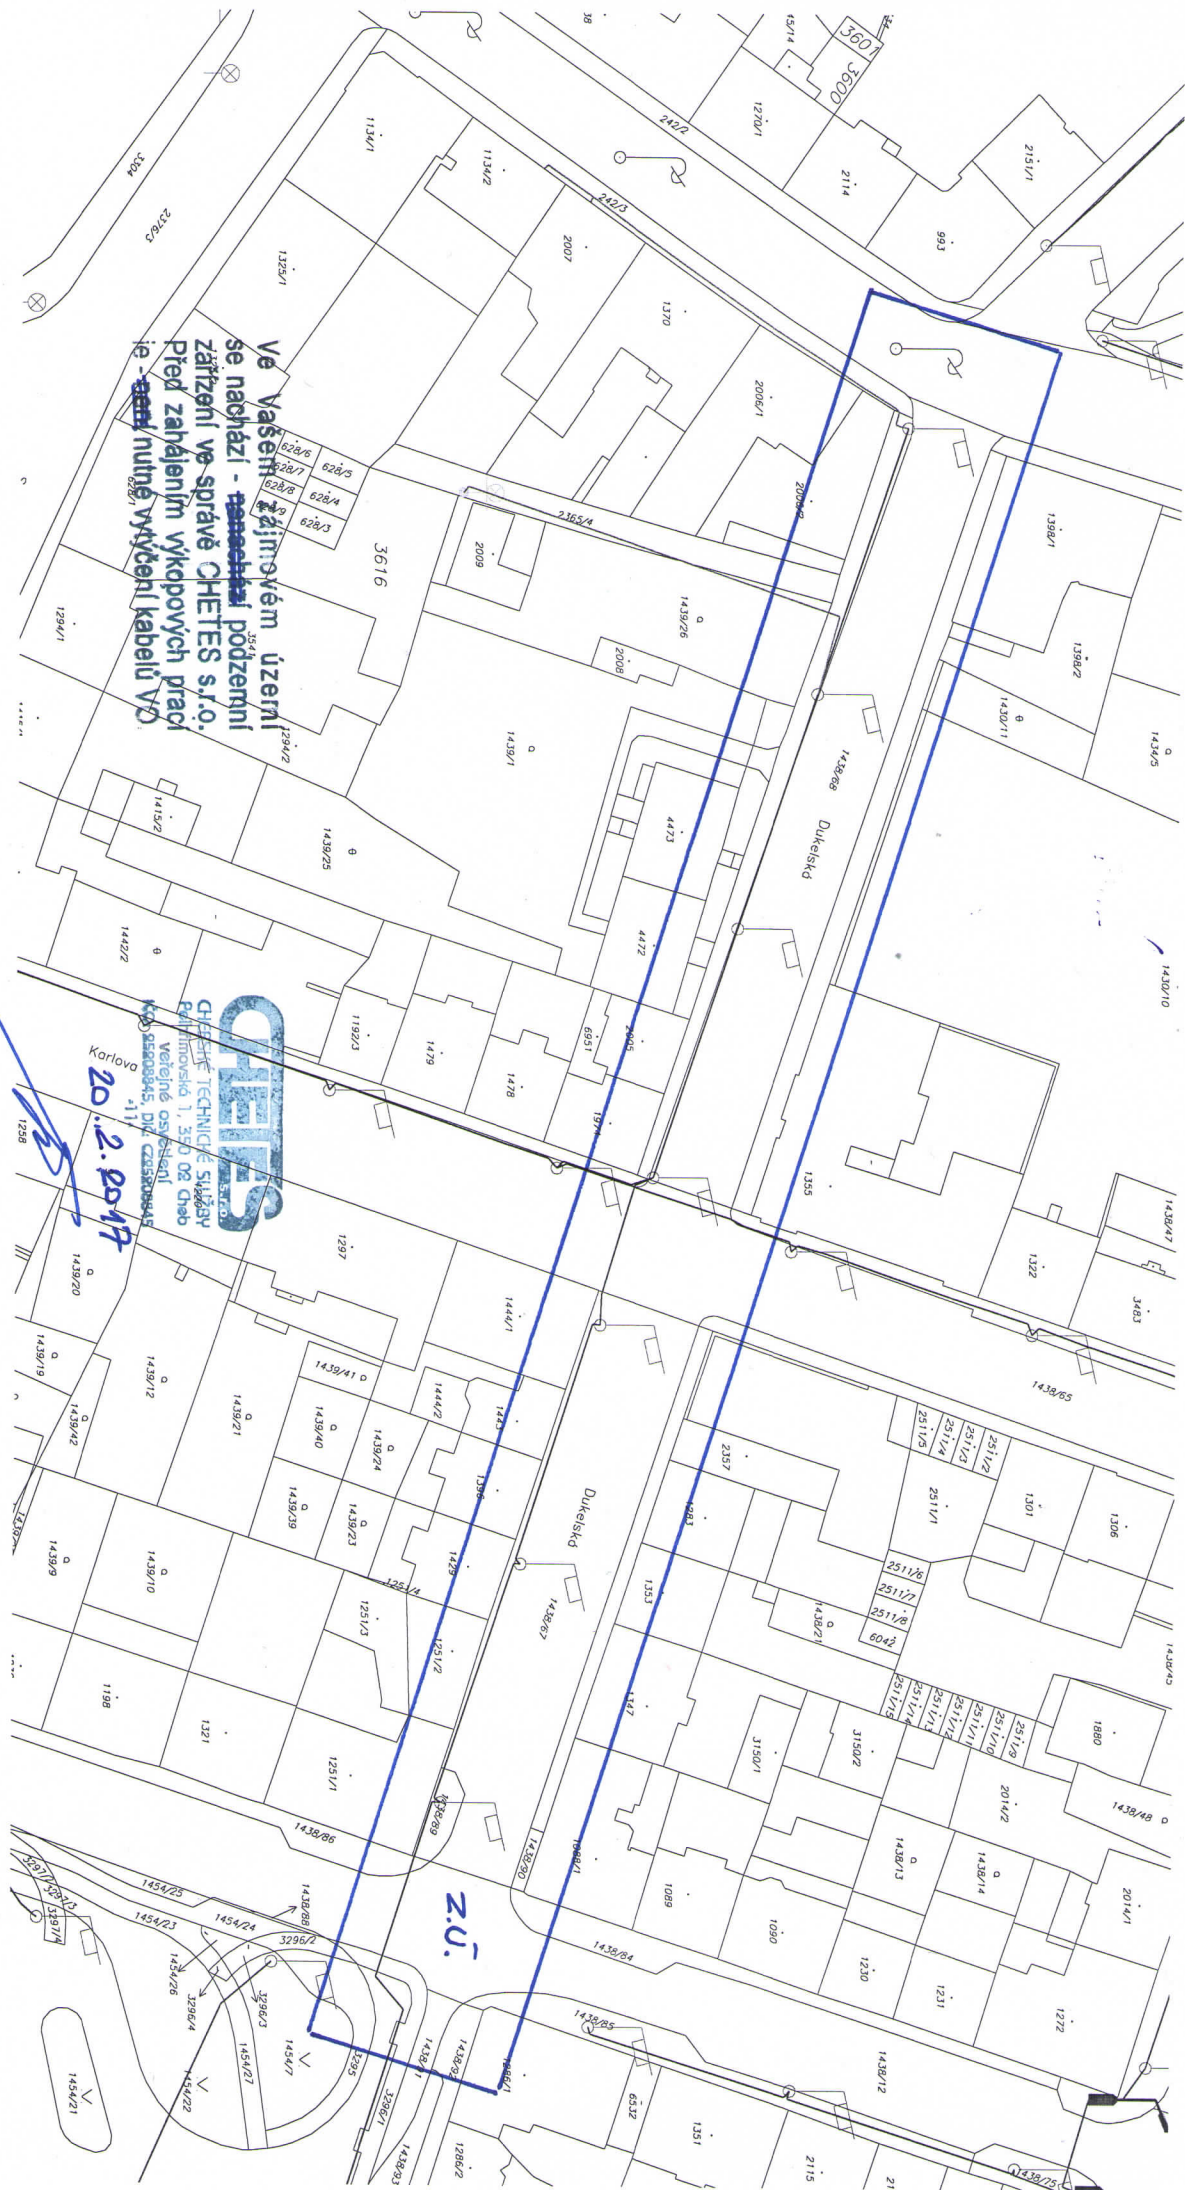

Ve Vašem zimovém území
se nachází - ~~stanoviště~~ podzemní
zařízení ve správě CHETES s.r.o.
Před zahájením výkopových prací
je - ~~nutno~~ nutné vytyčení kabelů VO

CHETES
CHETES TECHNICKÉ SLUŽBY
RAJČIMOVSKO 1, 350 08 Chab
Věcné osvědčení
Kč. 05008945, DÚK C05008945
11
Karlova
20.2.2017

LIST č. 1

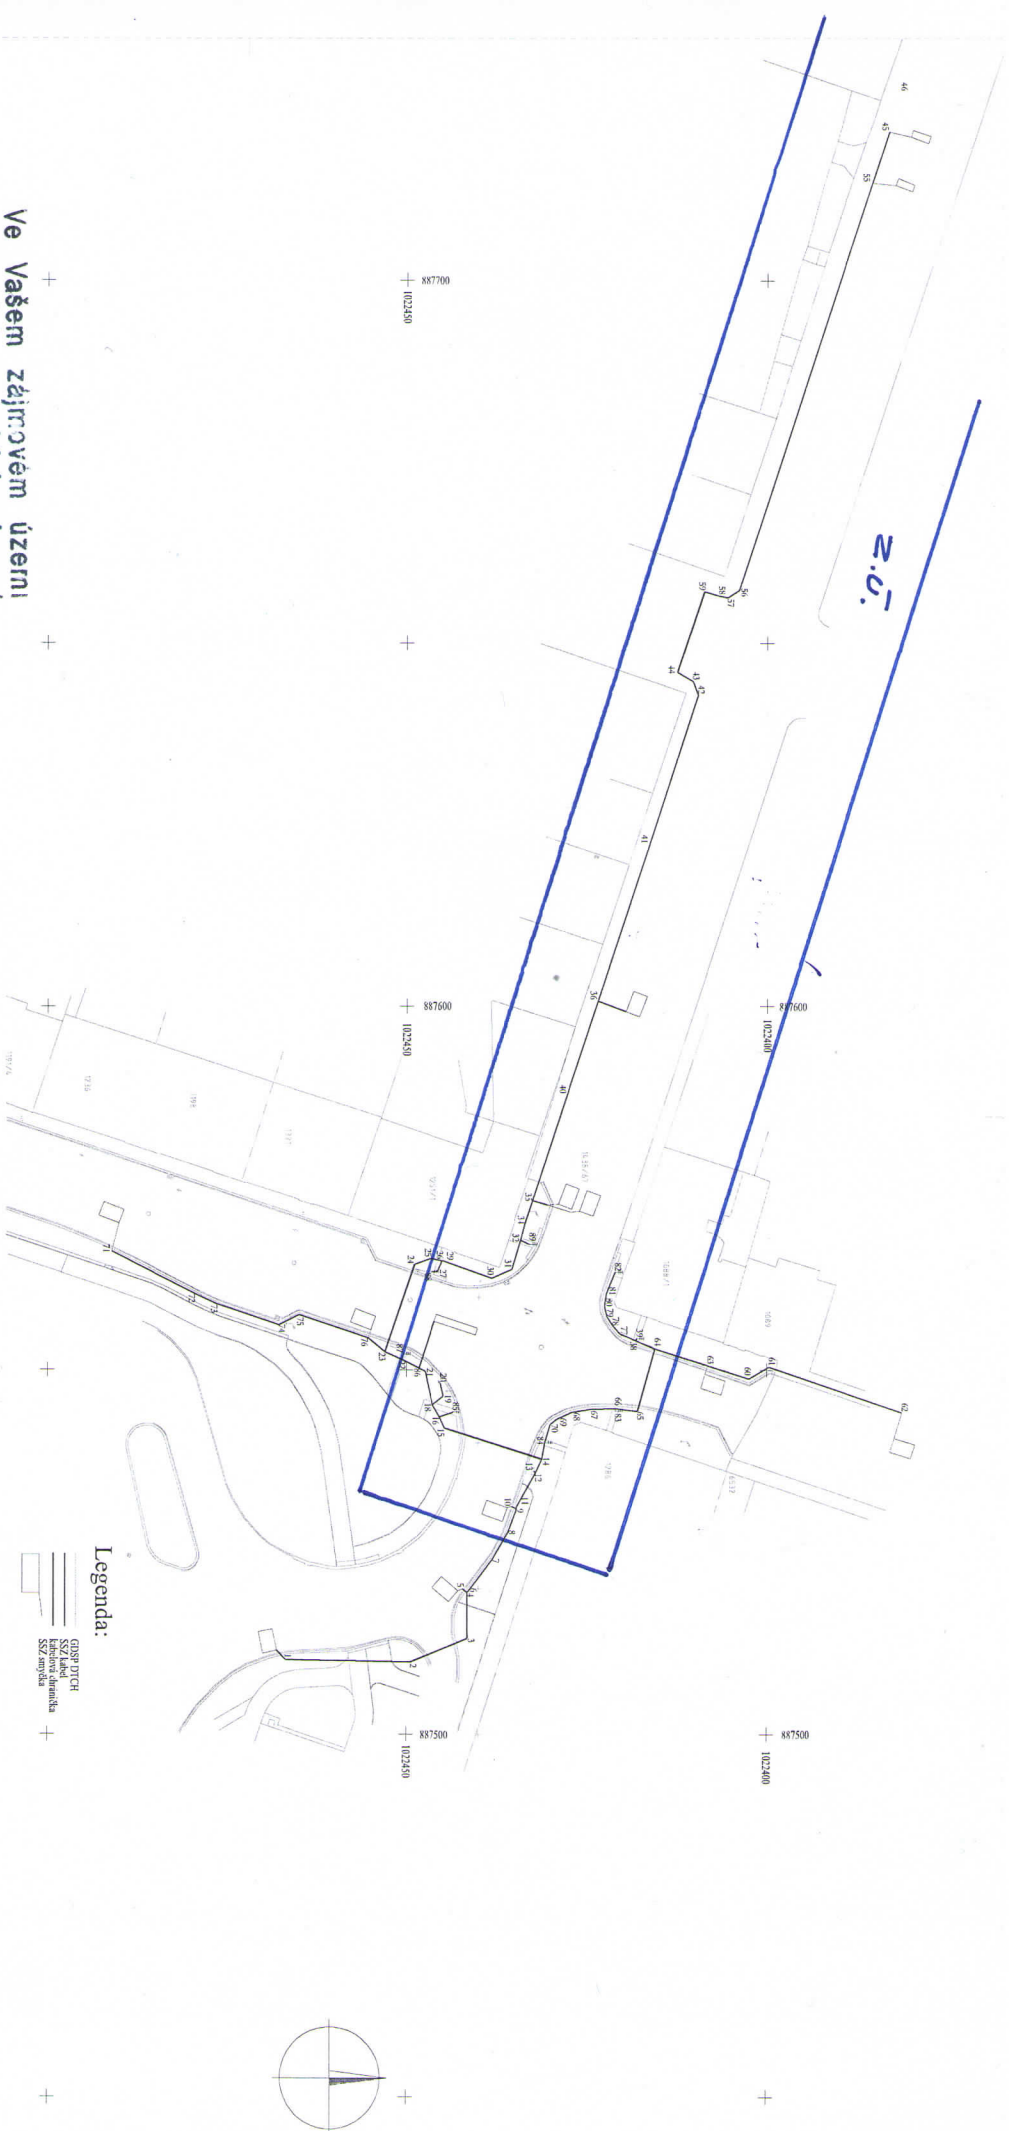

Ve Vašem zájmovém území se nachází - ~~technická~~ podzemní zařízení ve správě CHETES s.r.o. Před zahájením výkopových prací je - ~~potřeba~~ nutné vytyčení kabelů SSZ

IND. SMÝČKY V OBRUS. VRSTVĚ KOMUNIKACE.

CHETES
CHESKÉ TECHNICKÉ SLUŽBY
Pelhřimovská 1, 350 02 Gřeb
Veřejné osvětlení
IČ: 253508845
DI: 11

20.2.2012

Legenda:



LISTA.2

<div>GIS společnost s.r.o. Sukbátova 17 360 05 Kamloupy 3 www.geodetické-sluzby.cz</div> <div>GIS GEODETICKÉ SLUŽBY</div> <div>autORIZOVANÁ SPOLUOST Státní úřad pro měřičské práce číslo 0168 624 022 sd@geodetické-sluzby.cz</div>			
Zaměstl.	Ing. T. Horzák	Vypočetl.	Ing. T. Horzák
Soutěžní systém	JTSK	Výškový systém	BPV
AKCE:	Geodetická dokumentace skutečného provedení DOPRAVNÍ TERMINÁL CHEB		
Měřítko:	1:500		
Datum:	říjen 2012		
Světelná signalizace křižovatky Dukelská - Žitkova			

Navazuje výře:

Nazazuje výřez č. 2

VÝŘEZ č. 1 (M1:250)

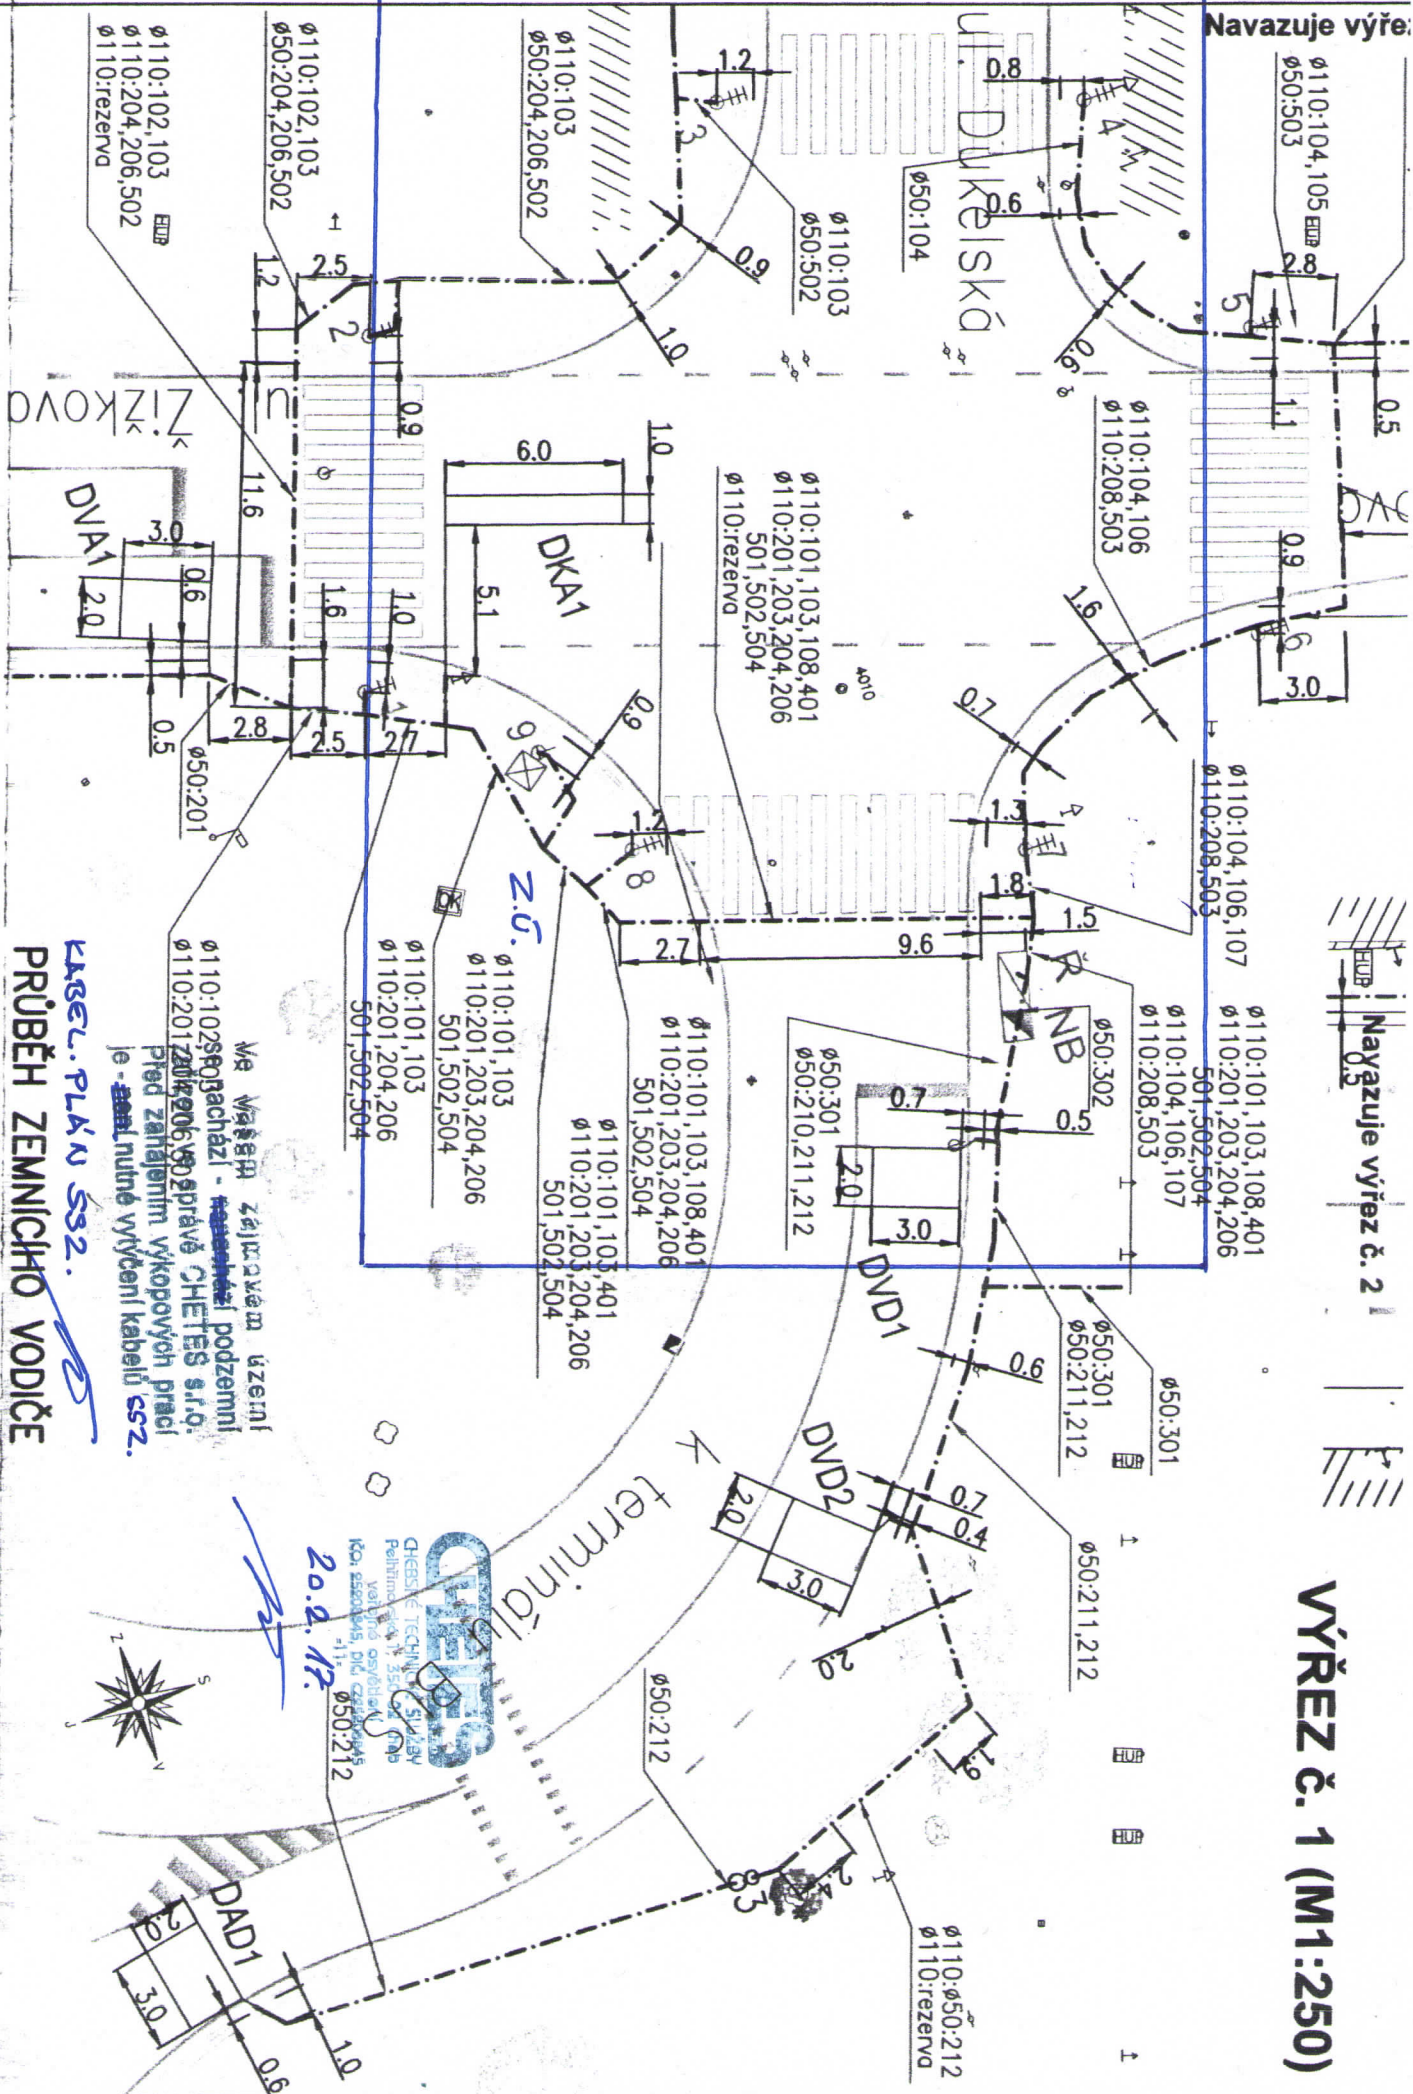

KABEL. PLÁN 532.

LIST 2.3

Ve Vašem zájmovém území
se nachází - ~~nenachází~~ podzemní
zařízení ve správě CHETES s.r.o.
Před zahájením výkopových prací
je nutné vytýčení kabelů SS2.

KABEL. TRASA SS2

KABEL. VEDENÍ IND. SMYČEK SS2.

CHETES
CHETES TECHNICKÉ SLUŽBY
Petrůvská 1, 350 02 Gáb
veřejné osvětlení
IČO: 25200845, DIČ: CZ25200845
-11-

20.2.2017



LIST R.4