

## Ing. Martin Haueisen

---

**Od:** Čverha <cverha@chetes.cz>  
**Odesláno:** 20. února 2017 13:11  
**Komu:** info@mhprojekt.cz; martin.haueisen@gmail.com  
**Předmět:** Vyjádření k sítím ve správě CHETES s.r.o.  
**Přílohy:** CHETES podmínky pro provádění činností (002).doc; Karlova 20.2.17.pdf

Akce: **Rekonstrukce MK Karlova, Cheb.**

A./ Veřejné osvětlení, kabelové vedení a zařízení VO uložené v zemi se nachází v Z.Ú.

Práce v blízkosti zařízení VO budou prováděny dle přílohy.

Vytyčení sítí bude objednáno, kontakt CHETES, s.r.o. Ing. J. Čverha tel. 734256605.

B./ Dešťová kanalizace, kanalizace ve správě společnosti CHETES, s.r.o. se nenachází v ZÚ.

C./ Světelná signalizace, kabelové vedení a zařízení SSZ se nachází v Z.Ú.

Práce v blízkosti zařízení SSZ budou prováděny dle přílohy.

Vytyčení sítí bude objednáno, kontakt CHETES, s.r.o. Ing. J. Čverha tel. 734256605.

Projektovou dokumentaci žádáme dodat k vyjádření.

S pozdravem ing. Jozef Čverha

CHETES, s.r.o.  
Pelhřimovská 1  
350 02 Cheb  
tel. 734256605

## Podmínky pro provádění činností v ochranných pásmech podzemních vedení.

Ochranné pásmo podzemních vedení CHETES, s.r.o. do 22 kV a vedení řídicí, měřicí a zabezpečovací techniky je stanoveno na 1m po obou stranách krajního kabelu kabelové trasy.

### **V ochranném pásmu podzemního vedení je zakázáno:**


- a.) zřizovat bez souhlasu vlastníka těchto zařízení stavby, konstrukce a jiná podobná zařízení či uskláňovat hořlavé a výbušné látky,
- b.) provádět bez souhlasu vlastníka zemní práce,
- c.) provádět činnosti, které by mohly ohrozit spolehlivost a bezpečnost provozu těchto zařízení nebo ohrozit život, zdraví či majetek osob,
- d.) provádět činnosti, které by znemožňovaly nebo podstatně znesnadňovaly přístup k těmto zařízením,
- e.) vysazovat trvalé porosty a přejíždět vedení těžkými mechanizmy,

Pokud stavba nebo stavební činnost zasahuje do ochranného pásma podzemního vedení, je třeba požádat o písemný souhlas provozovatele tohoto zařízení.

### **V ochranných pásmech podzemních vedení je nutné dále dodržovat následující podmínky:**

- 1.) Dodavatel prací musí před zahájením prací zajistit vytýčení podzemního zařízení a prokazatelně seznámit pracovníky, kterých se to týká, s polohou a případnými odchylkami od výkresové dokumentace.
- 2.) Výkopové práce do vzdálenosti 1 metr od osy krajního kabelu musí být prováděny ručně.
- 3.) Zemní práce musí být prováděny v souladu s ČSN 73 6133 a při zemních pracích musí být dodrženo Nařízení vlády č. 591/2006Sb., o bližších minimálních požadavcích na BOZP na staveništích.
- 4.) Místa křížení a souběhy ostatních zařízení se zařízením CHETES, s.r.o. musí být vyprojektovány a provedeny dle ČSN EN 50423-1, ČSN 33 2000-5-52, PNE 34 1050, ČSN 73 6005, ČSN EN 50341-1,2, ČSN EN 50341-3.
- 5.) Dodavatel prací zahájení oznámí minimálně 3 pracovní dny předem na tel. číslo 734 256 605, nebo e-mailem [chetes@chetes.cz](mailto:chetes@chetes.cz).
- 6.) Je zakázáno manipulovat s obnaženými kabely pod napětím, odkryté kabely musí být řádně zajištěny proti poškození a označeny výstražnou tabulkou, při přejíždění odkryté kabelové trasy stavebními mechanizmy bude po dohodě s CHETES, s.r.o. zajištěna jejich vhodná ochrana.
- 7.) Před záhozem výkopu v blízkosti kabelové trasy bude CHETES, s.r.o. vyzván ke kontrole uložení. Pokud toto nebude provedeno CHETES, s.r.o. si vyhrazuje znovu odkrytí výkopu ke kontrole. Při záhozu bude zemina řádně hutněna a kabely budou mít obnovené pískové lože, krytí a ochranu proti mechanickému poškození dle původního provedení.
- 8.) Každé poškození zařízení CHETES, s.r.o. musí být okamžitě nahlášeno na tel. 734 256 605, nebo e-mailem [chetes@chetes.cz](mailto:chetes@chetes.cz).
- 9.) Po dokončení stavby v blízkosti zařízení CHETES, s.r.o., nesouhlasí CHETES, s.r.o. s vyhlášením nových ochranných pásem přiložených zařízení stavbou v případě opravy a rekonstrukce vlastního zařízení, vzhledem na to, že bylo nové zařízení vloženo do původního ochranného pásma.

# REKONSTRUKCE MK KARLOVA, CHEB.

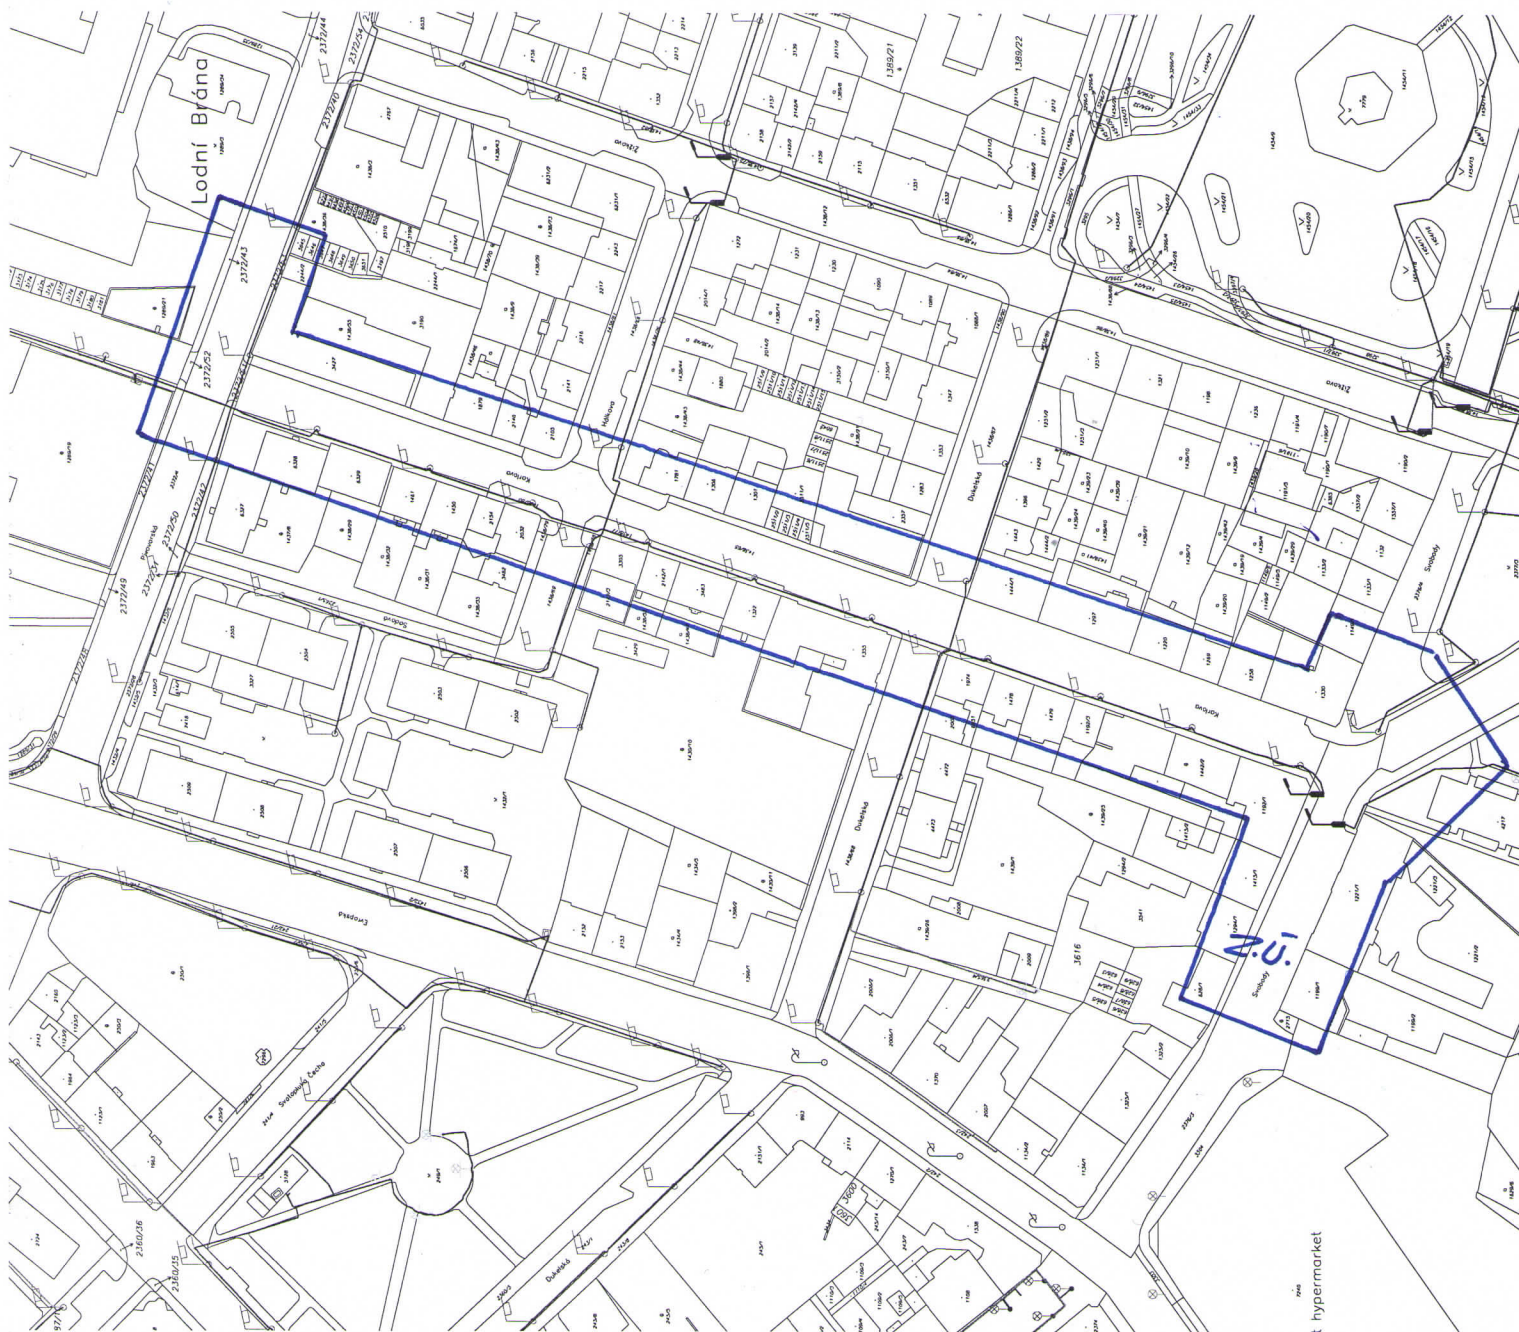


Ve Vašem zájmovém území  
se nachází - ~~nenachází~~ podzemní  
zařízení ve správě CHETES s.r.o.  
Před zahájením výkopových prací  
je - ~~není~~ nutné vytýčení kabelů VO

**CHETES**  
CHEBSKÉ TECHNICKÉ SLUŽBY  
Pelhřimovská 1, 350 02 Cheb  
veřejné osvětlení  
IČO: 25208845, DIČ: CZ25208845  
-11-

20.2.2017

LIST č.1



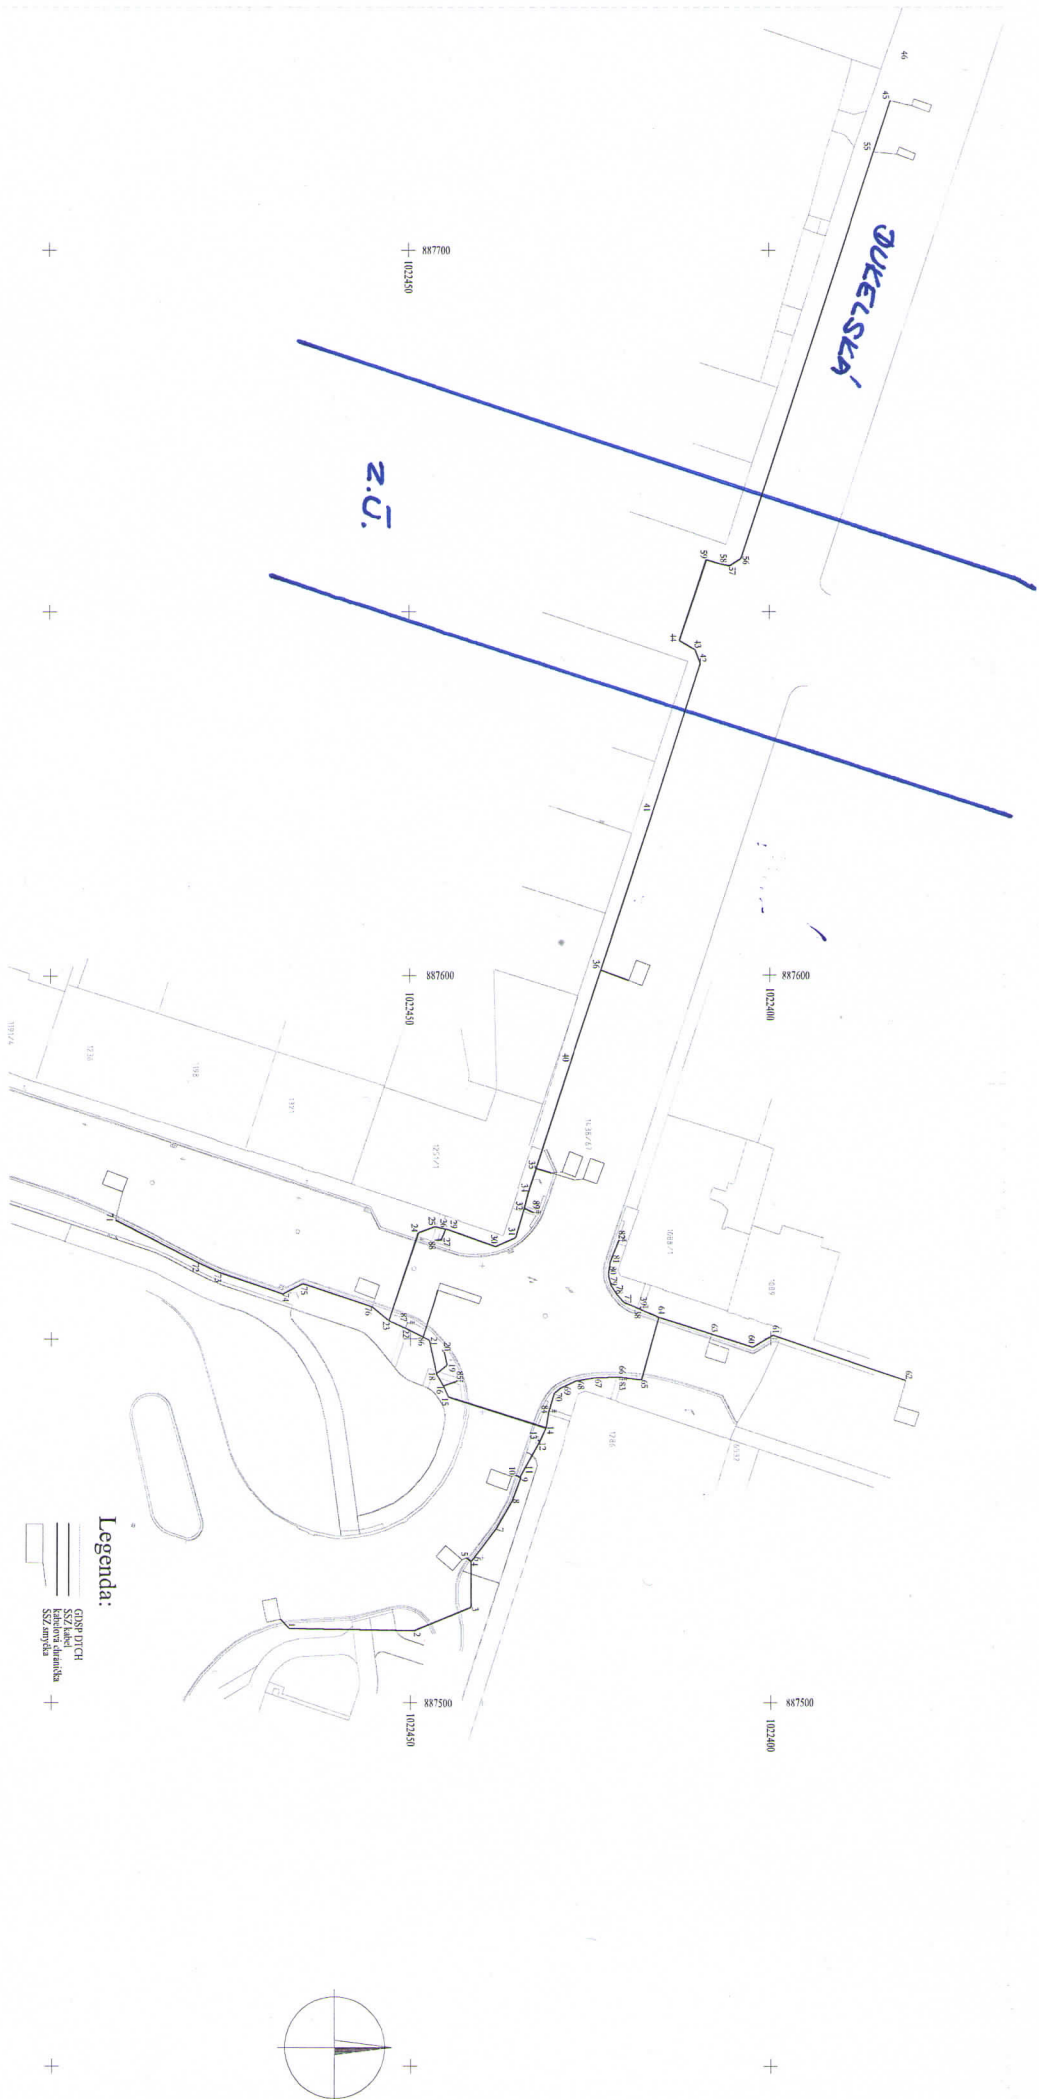

-11-  
20.2.2017

Legenda:



LIST č. 2

CS - společnost s r.o. Karel G. Kuchta www.geodetickesluzby.cz			
<b>GS GEODETICKÉ SLUŽBY</b> NOVOTNÝ KAMENOV VARY CHLUB			
autorizovaná osoba Stavební zákon 183/2003 číslo 0168 024 024 sekret@geodetickesluzby.cz			
Zaměstí	Ing. T. Horzík	Výpočet	Ing. T. Horzík
Soutěžní systém	JTSK	Výškový systém	BřV
AKCE:	Geodetická dokumentace skutečného provedení DOPRAVNÍ TERMINÁL CHEB		
Měřítko	1:500	Světelná signalizace křižovatky Dukelská - Žitovská	
Datum	říjen/2012		